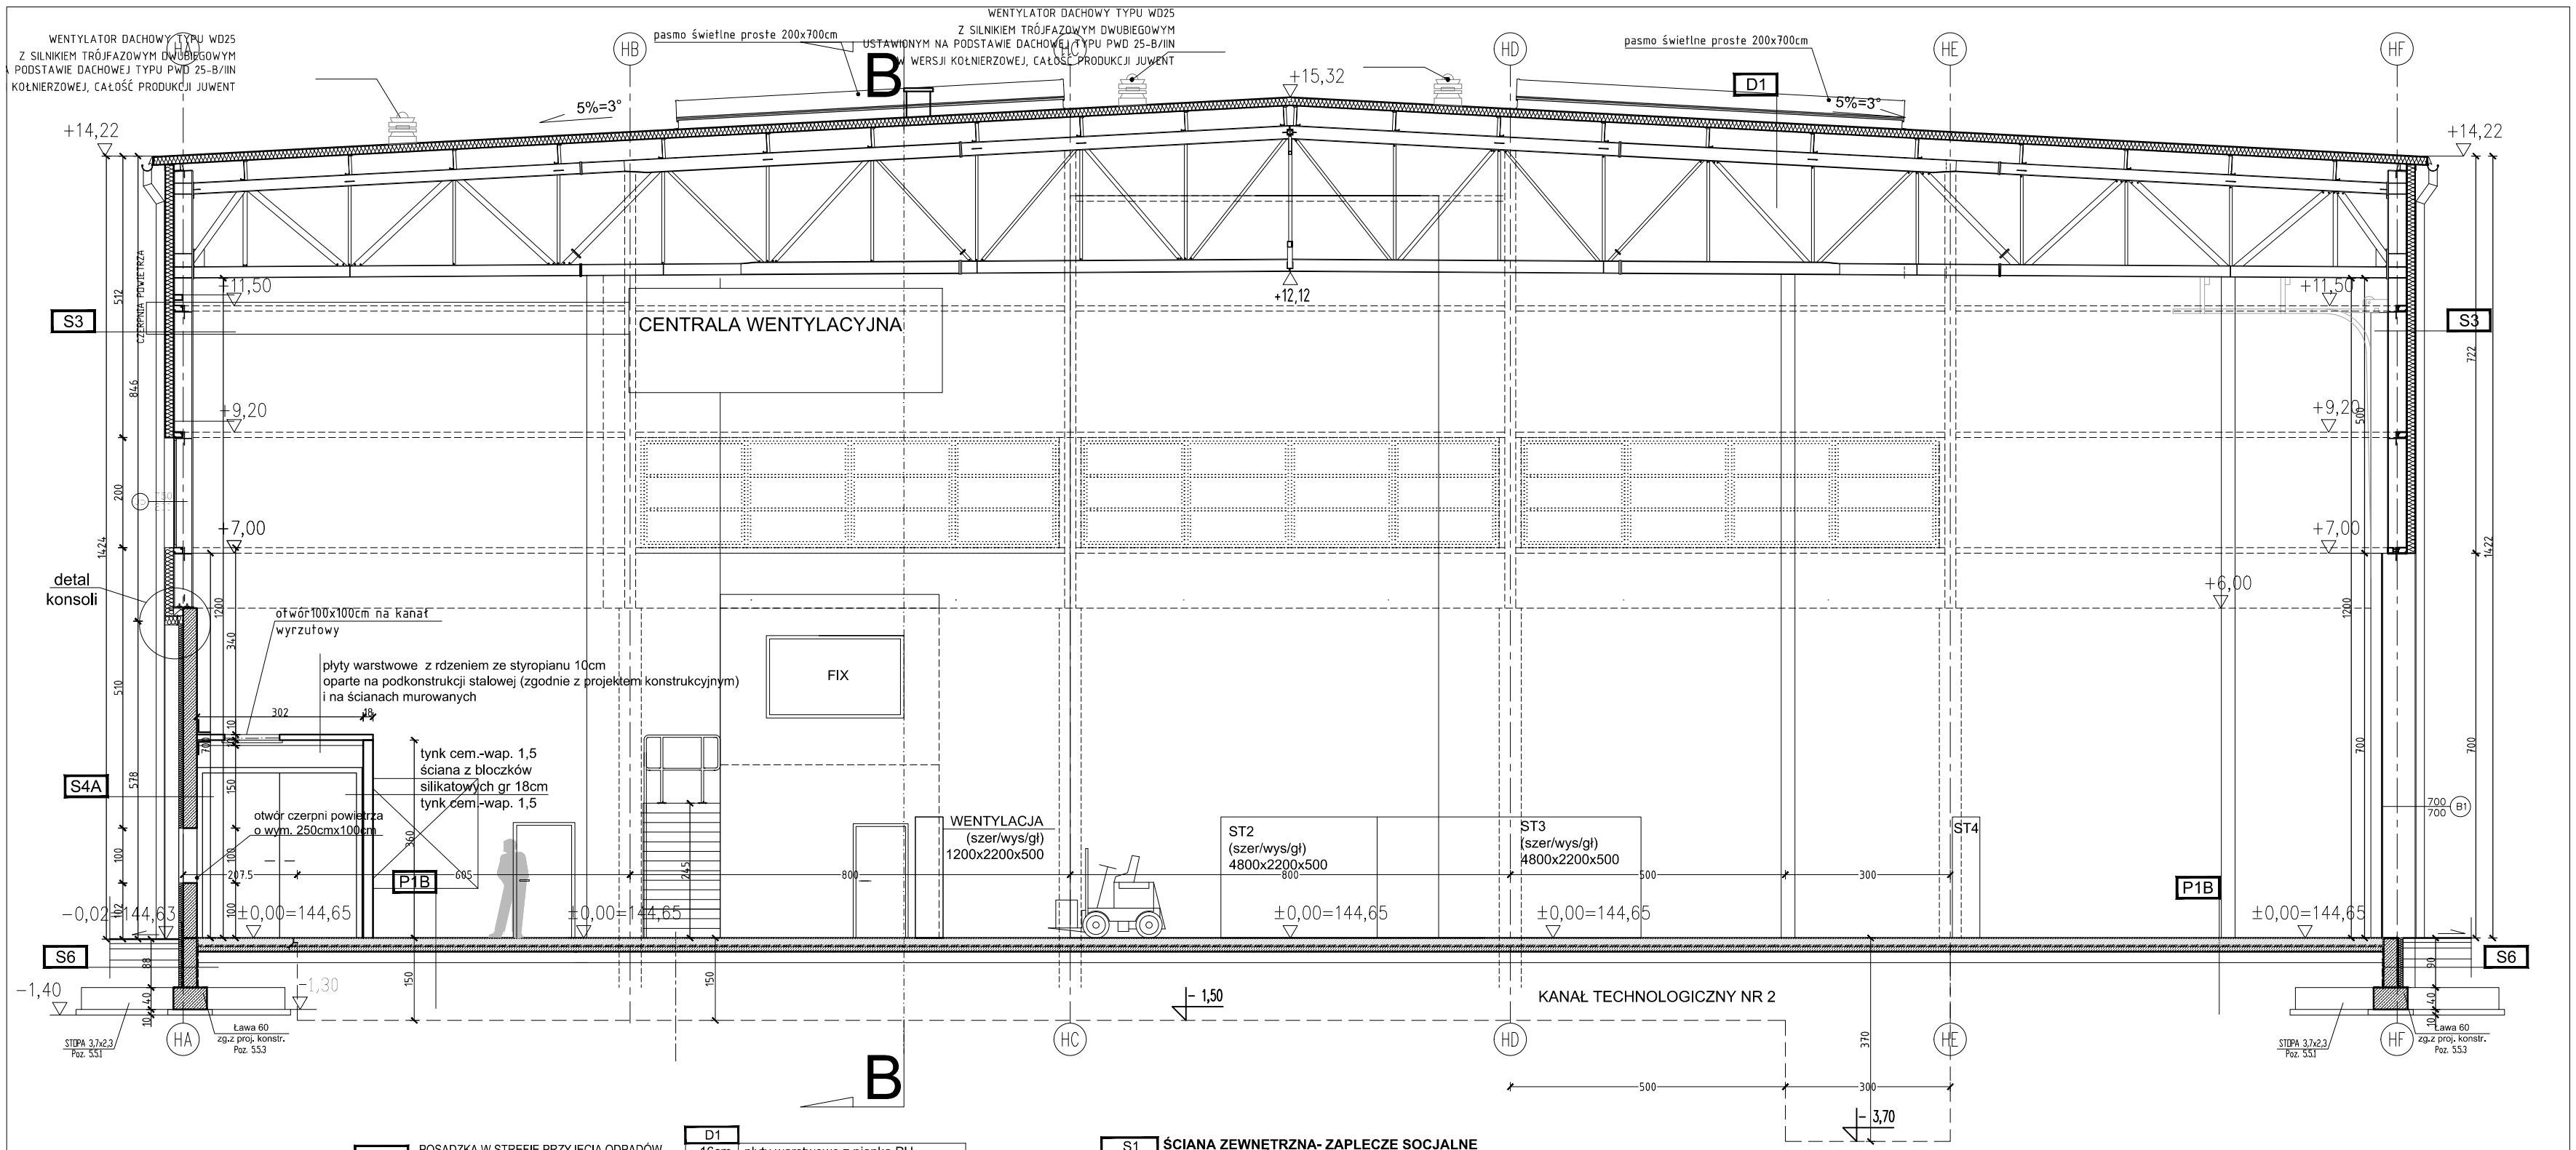

P1	
2cm	gres
5cm	wylewka betonowa
0,02cm	folia PE
12cm	styropian EPS100
0,02cm	folia PE
10cm	chudy beton
15cm	ubity piasek
	grunt rodzimy

P2	
2cm	gres
5cm	wylewka betonowa
0,02cm	folia PE
4cm	styropian EPS100
0,02cm	folia PE
18cm	strop żelbetowy
1,5cm	tynk cem.-wap.
	sufit podwieszany

P1A	POSADZKA W STREFIE PRZYJĘCIA ODPADÓW W TECHNOLOGII BAUTECH
	wykończenie w technice suchej posypki MULTITOP ENDURO w ilości 4kg/m2, powierzchnia zaimpregnowana preparatem BAUTECH FORMULA w ilości 0,1- 0,25l/m2
20cm	płyta posadzki z betonu C30 /37zbrojona włóknami stalowymi Baumix 60 w ilości 20kg/m3 betonu
>0,2mm	warstwa poślizgowa z folii polietylenowej
	systemowa izolacja przeciwwodna
10cm	beton podkładowy klasy min. C8/ 10 lub mieszanka kruszyw z recyklingu (wymagany wtórny moduł odkształcenia podbudowy EV_2 >90MPa)
20cm	na mieszance z kruszywa z recyklingu 0/63

P1B	POSADZKA W STREFIE SORTOWANIA ODPADÓW W TECHNOLOGII BAUTECH
	wykończenie w technice suchej posypki MULTITOP ENDURO w ilości 4kg/m2, powierzchnia zaimpregnowana preparatem BAUTECH FORMULA w ilości 0,1- 0,25l/m2
15cm	płyta posadzki z betonu C30 /37zbrojona włóknami stalowymi Baumix 60 w ilości 20kg/m3 betonu
>0,2mm	warstwa poślizgowa z folii polietylenowej
	systemowa izolacja przeciwwodna
10cm	beton podkładowy klasy min. C8/ 10 lub mieszanka kruszyw z recyklingu (wymagany wtórny moduł odkształcenia podbudowy EV_2 >90MPa)
20cm	na mieszance z kruszywa z recyklingu0/63

D1	
16cm	płyty warstwowe z pianką PU
	stalowa konstrukcja dachu

D2	
	membrana PCV lub papa termozgrzewalna
18+6cm	wełna mineralna
	folia paroizolacyjna
4,5cm	blacha trapezowa
25cm	płatwie zetowe
45cm	rygle dachowe
	przestrzeń powietrzna
	sufit podwieszany systemowy modułowy

P2`	**WARSTWY PODŁOGI W POM. TRANSFORMATORA 1/14 I BIEŻĄCEJ OBSŁUGI MECH. 1/9**
	impregnacja zgodnie z opisem tech.
8cm	posadzka betonowa zbrojona włóknami propylenowymi
0,02cm	folia PE
4cm	styropian EPS100
0,02cm	folia PE
18cm	strop żelbetowy
1,5cm	tynk cem.-wap.

S1	**ŚCIANA ZEWNĘTRZNA- ZAPLECZE SOCJALNE**
0,15cm	tynk cienkowarstwowy - silikonowy
21cm	styropian samogasnący EPS 031
25cm	bloczki silikatowe N25 kl.15 o λ = 0,56W/Km
1,5cm	tynk cem.-wap.

S2	**ŚCIANA PIWNIC- ZAPLECZE SOCJALNE**
2cm	folia kubełkowa
20cm	polistyren ekstrudowany SYNTHOS XPS PRIME S30
	podkład gruntujący ASOL-FE
	zaprawa uszczelniająca AQUAFIN-1C
30cm	ściana żelbetowa
1,5cm	tynk cem.-wap.

S3	**ŚCIANA ZEWNĘTRZNA- HALA GÓRNA**
16cm	płyta warstwowa w układzie pionowym z pianką PU
	konstrukcja wsporcza pod płyte
	stalowa konstrukcja hali

S4A	**ŚCIANA PIWNIC- ZAPLECZE SOCJALNE**
25cm	ściana żelbetowa
8cm	styropian
0,15cm	tynk cienkowarstwowy

S4B	**ŚCIANA ZEWNĘTRZNA- HALA**
	okładzina z blachy stalowej grubości min. 12mm
30cm	ściana żelbetowa
10cm	pustka powietrzna/ styropian EPS 100
25cm	ściana żelbetowa
8cm	styropian
0,15cm	tynk cienkowarstwowy

S4C	**ŚCIANA WEWNĘTRZNA- HALA**
	okładzina z blachy stalowej grubości min. 12mm
30cm	ściana żelbetowa
	okładzina z blachy stalowej grubości min. 12mm

S6	
10cm	polistyren ekstrudowany SYNTHOS XPS PRIME S30
	izolacja-Tytan Dysprobit
25cm	ściana żelbetowa

UWAGA:
Wszystkie informacje dot. konstrukcji, instalacji sanitarnych , wentylacji, klimatyzacji, instalacji elektrycznych należy na bieżąco koordynować z projektami wykonawczymi poszczególnych branż. W razie stwierdzenia niezgodności należy niezwłocznie skontaktować się z Głównym Projektantem.

GRAF PRACOWNIA ARCHITEKTONICZNO-INFRASTRUKTURALNA
OPRACOWANIE PROJEKTU:
GRAF Pracownia Architektoniczno – Graficzna
ul.Czysta 14, 15-463 Białystok
tel. 85 7423796 , email: graf@bia.pl

NR. RYSUNKU	TEMAT:
DP-A-007	DOKUMENTACJA POWYKONAWCZA BUDOWY BUDYNKU SORTOWNI WRAZ Z ZAPLECZEM SOCJALNYM WRAZ Z NIEZBĘDNĄ INFRASTRUKTURĄ TECHNICZNĄNA DZIAŁCE O NR EW. GEOD. 436 W OBR. GEOD. HRYNIEWICZE GM, JUCHNOWIEC KOŚCIELNY
DATA: 30.11.2015	ADRES: dz. nr 436, Hryniewicze, gm. Juchnowiec Kościelny
SKALA: 1:100	NAZWA RYSUNKU: PRZEKRÓJ C-C
AUTOR: mgr inż. arch. Piotr Kuczyński	NR UPRAWNIEŃ: Bł.27/01
	STR.